
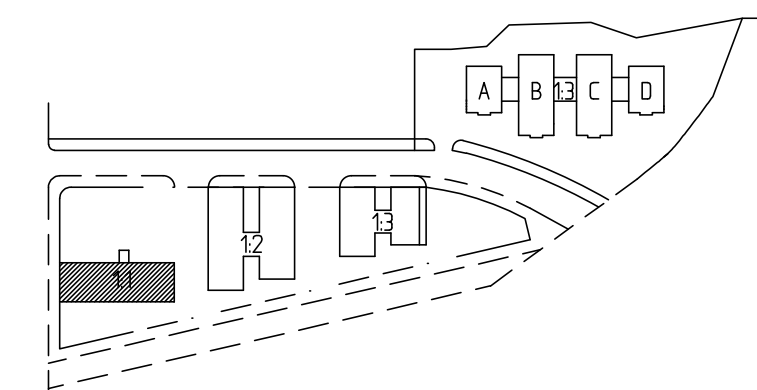


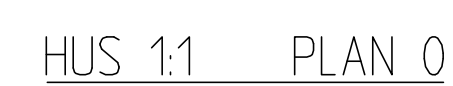

		UPPDATERING MED UNDERLAG FRÅN COREM	AMAX	2022-10-26
		UPPDATERING MED UNDERLAG FRÅN COREM	AMAX	2022-06-22
		UPPDATERING MED UNDERLAG FRÅN COREM	AMAX	2022-03-02
BET	ANT	ÄNDRINGEN AVSER	SIGN	DATUM

RELATIONSHANDLING

KLÖVERN

Arkitektbyrå
design 

®		
UPPDRAG NR 21005	RITAD AV AQ	HANDLÄGGARE PS
DATUM 2015-04-14	ANSVARIG P. SKOGLUND	

UGGLUM 9:242
INDUSTRIVÄGEN 6, SÄVEDALEN
HUS 1:1, PLAN 0

SKALA	(A1) 1:100 (A3) 1:200	NUMMER	A-40-1-1100	BET	
-------	--------------------------	--------	-------------	-----	--

